



DØROVERSIGT

- 1.AX EKSIST.DØR MED ANSLAGSLISTE OG KRYDSFINER
- 2.A EKSIST. DØR MED ANSLAGSLISTE
1. EKSIST.DØR
2. EKSIST. BD-30
3. EKSIST. BD-30 DØR DER FORSYNES MED NY ABDL
4. EKSIST. DØR BD-60
5. EKSIST. DØR F-30 MED ABDL
6. EKSIST. DØR F-30 DER FORSYNES MED NY ABDL
7. EKSIST. DØR BD-30 MED ABDL
8. EKSIST. DØR BD-60 MED ABDL

9. NY DØR MASSIV
10. NY DØR BD-30M
11. NY DØR BD-30
12. NY DØR BD-30 MED ABDL
13. NY DØR M. ABDL (BRANDSEKTIONSDØR)
14. NY DØR RØGDØRE MED ABDL
15. NY DØR SKYDEDØR (CELLE)
16. NY DØR F- 30
17. EKSIST. DØR MED TRÅDGLAS DER FORSYNES MED ABDL
18. NY BS-60 LEM/DØR
19. NY DØR, SKYDE- FOLDEDØR (CELLE)

X. NY DØR I EKS. ÅBNING

SL VANDFYLDTE SLANGEVINDER

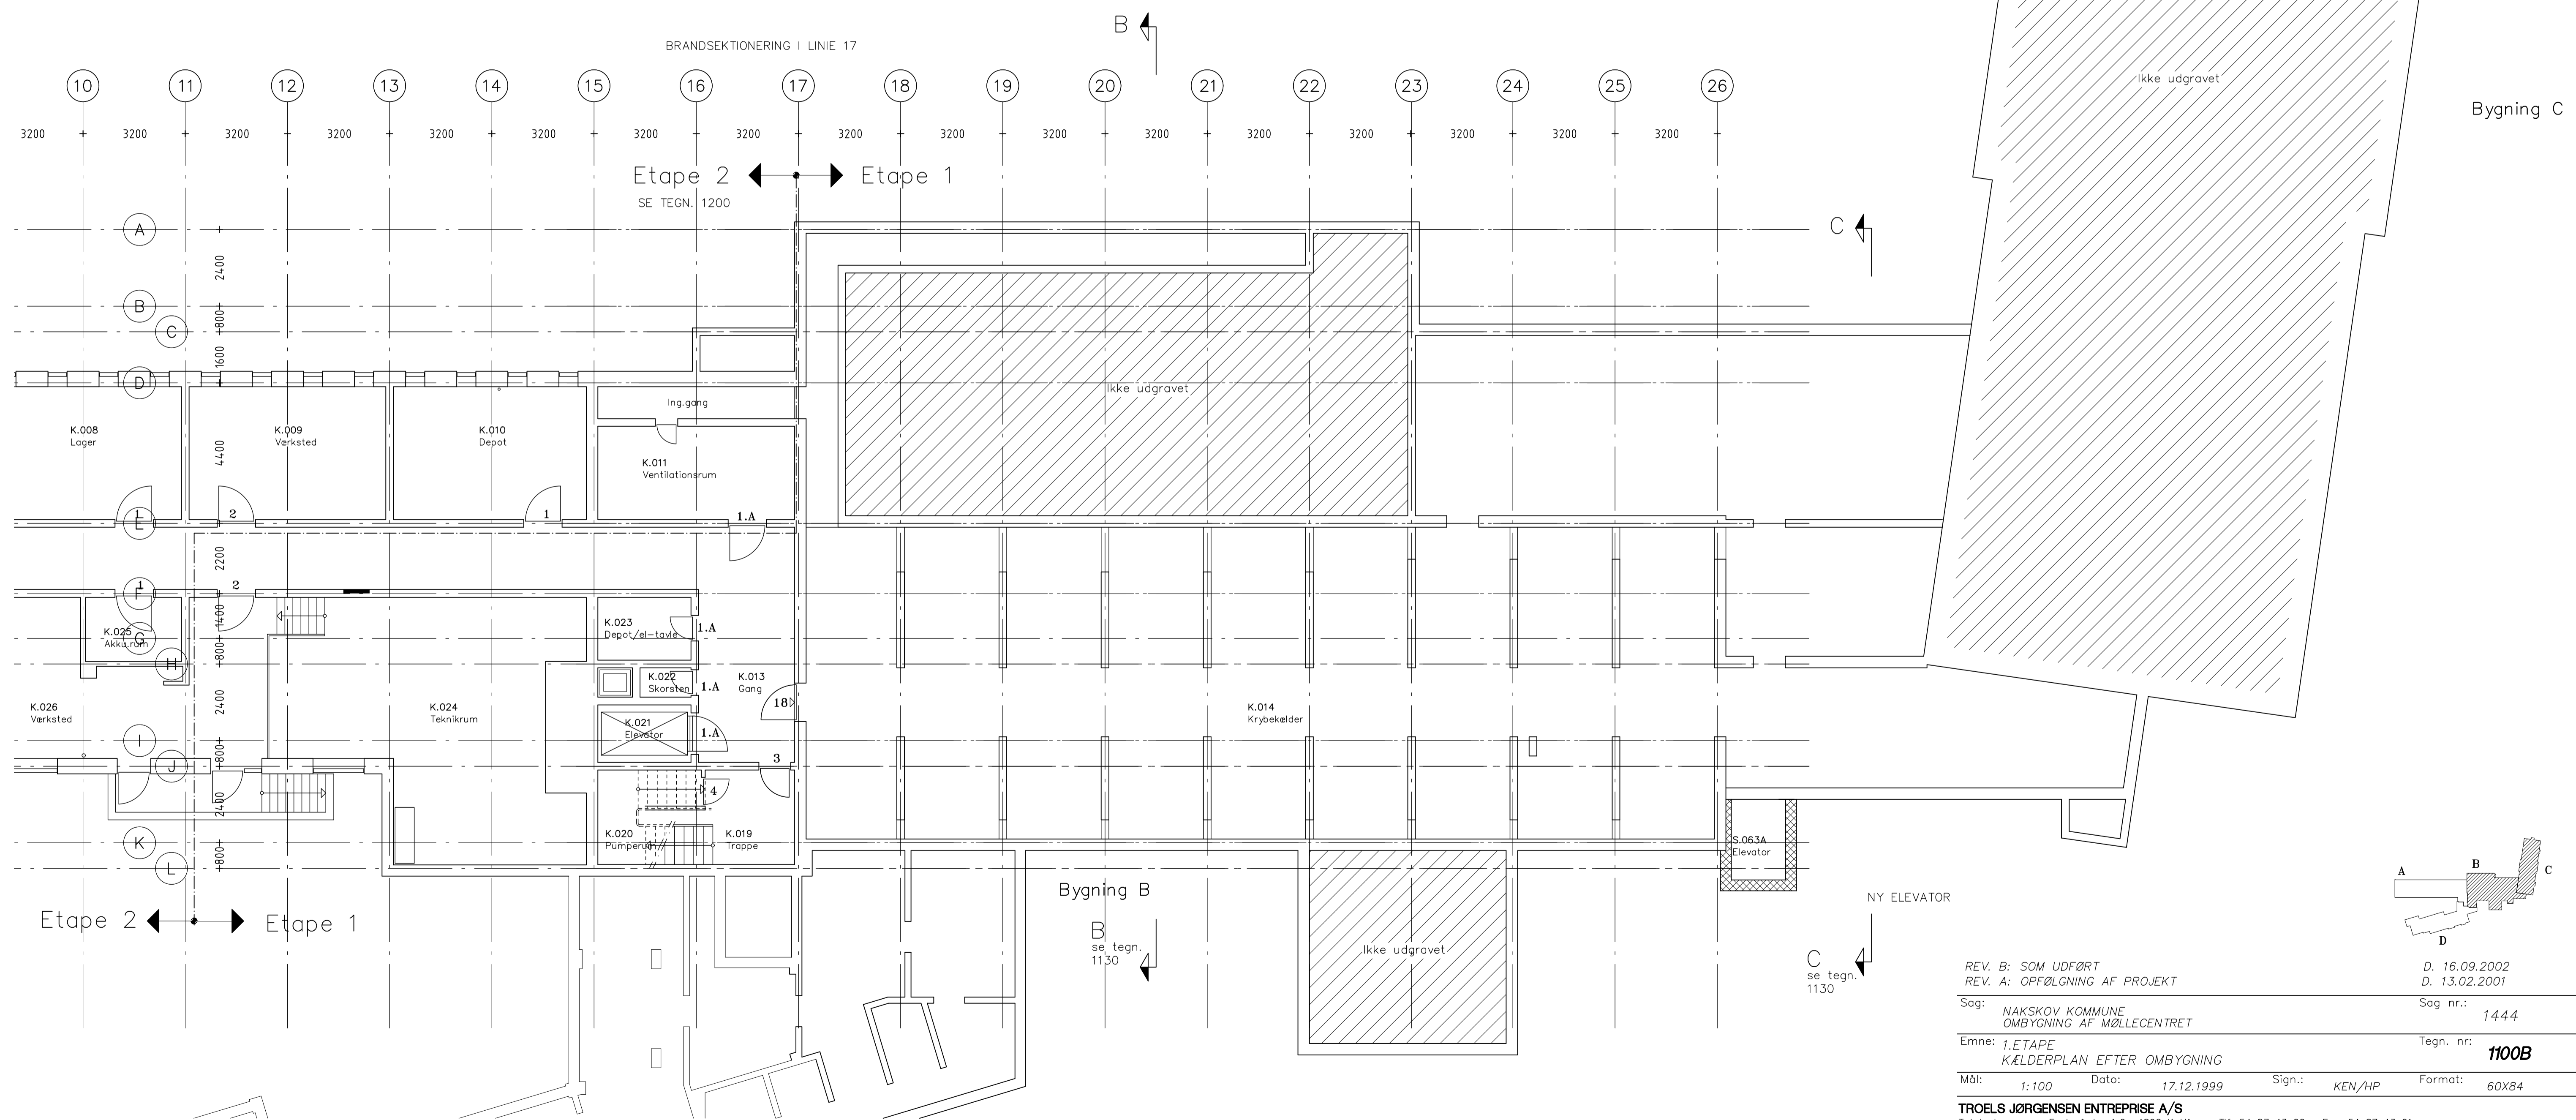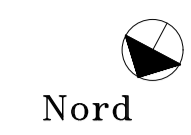

BYGNING D BERØRES IKKE AF OMBYGNINGEN

REV. B: SOM UDFØRT	D. 16.09.2002
REV. A: OPFØLGNING AF PROJEKT	D. 13.02.2001
Sag: NAKSKOV KOMMUNE OMBYGNING AF MØLLECENRET	Sag nr.: 1444
Erne: 1.ETAPE KÆLDERPLAN EFTER OMBYGNING	Tegn. nr.: 1100B
Mål: 1:100	Dato: 17.12.1999
Sign.: KEN/HP	Format: 60x84
TROELLS JØRGENSEN ENTREPRISE A/S Totalentreprenør · Fuglegrådsvej 6 · 4892 Kettinge · Tlf. 54 87 43 00 · Fax. 54 87 43 01	
● Arkitekt: E. Tind Nielsen · Søndergade 23 · 4800 Nykøbing F. · Tlf. 54856766 · Sag nr.: 99776 ○ Ingeniør: Bjerager & Kristensen · Skovboulevarden 2H · 4800 Nykøbing F. · Tlf. 54822910 · Sag nr.: 1804 ○ VVS-Installatør: Stubbekebing VVS · Tuemosevej 8 · 4850 Stubbekebing · Tlf. 54441500 · ○ El-Installatør: Gorm Jensen & Søn A/S · V. Henriksensvej 5 · 4930 Maribo · Tlf. 54781088 · Sag nr.: 9901	